


SEZIONE B-B stato di fatto - scala 1:100

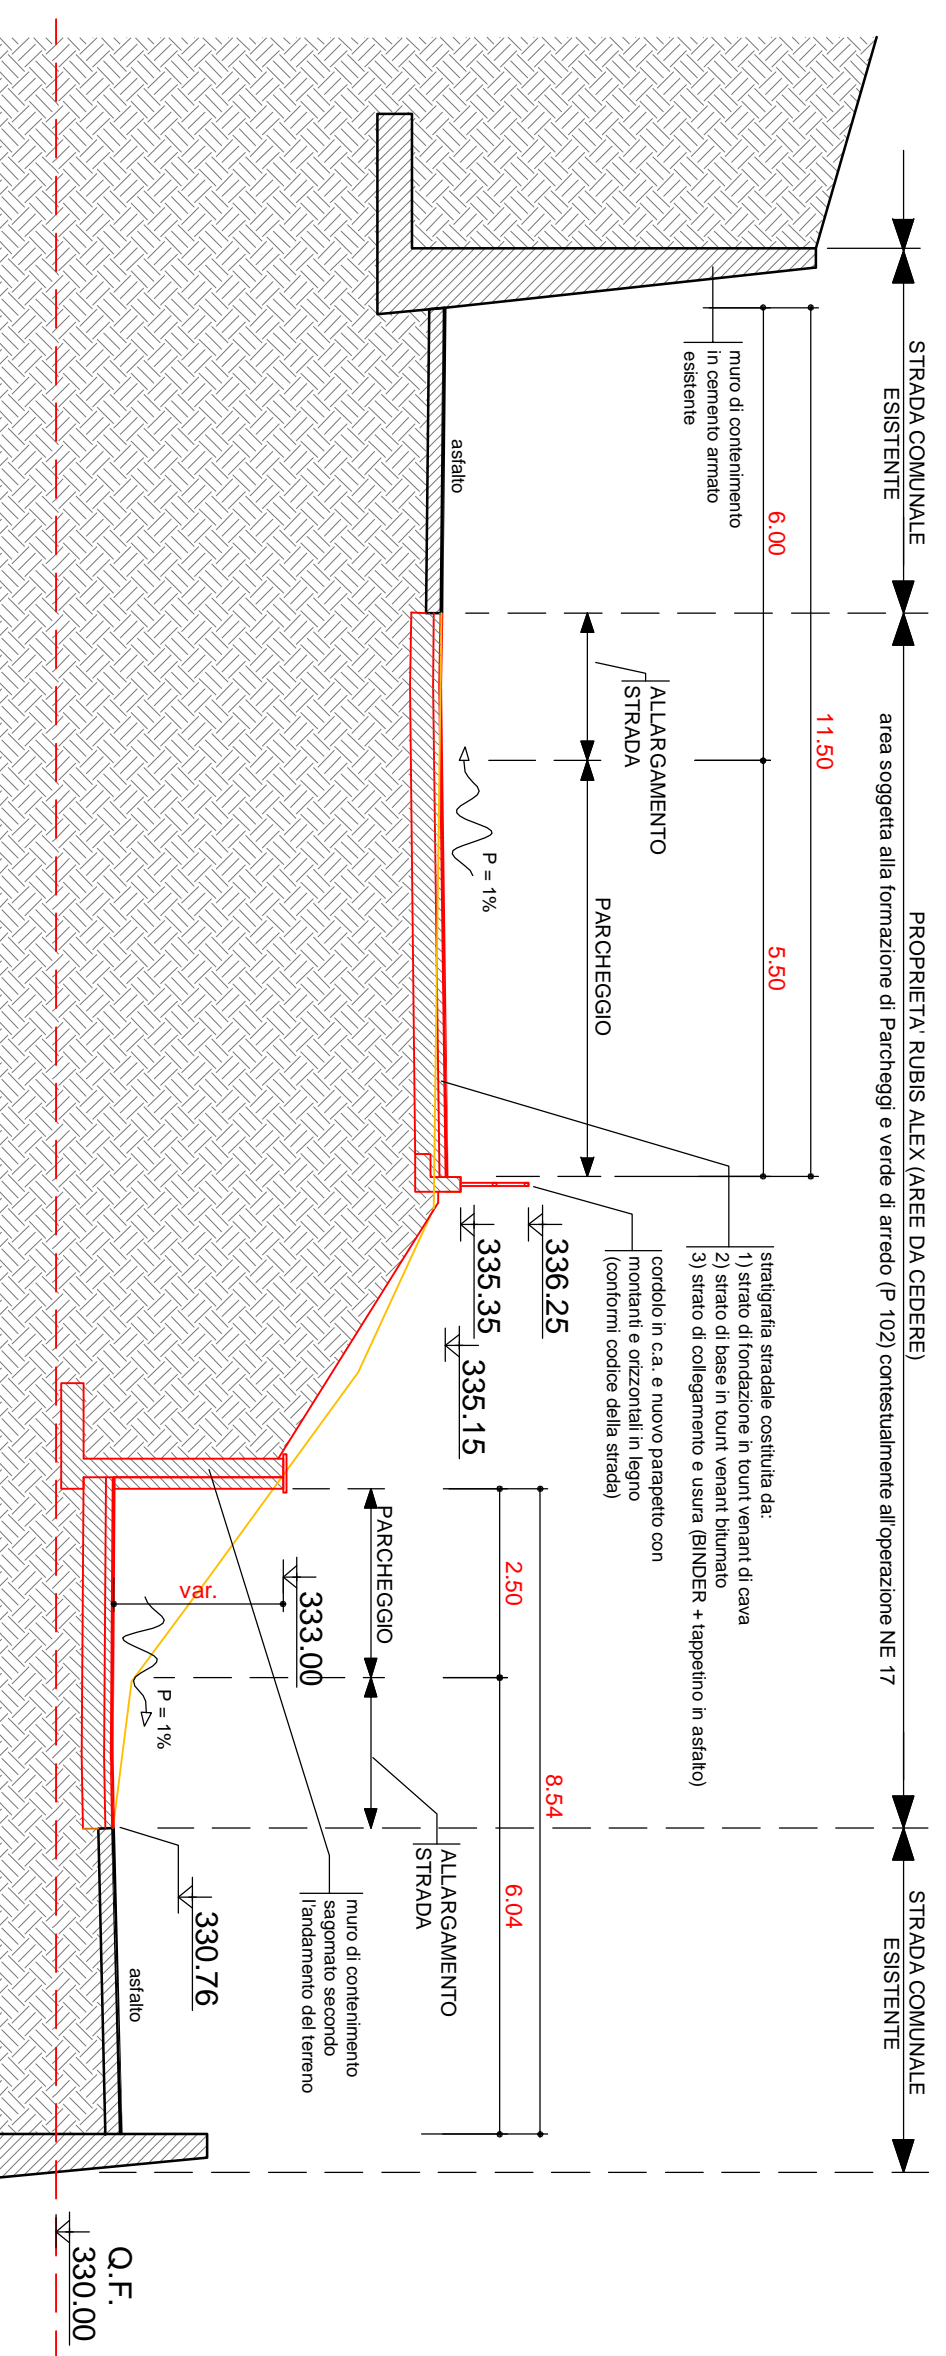

SEZIONE B-B stato di raffronto/progetto - scala 1:100

LEGENDA	
SIMBOLO	DESCRIZIONE
	demolizioni
	nuove costruzioni
	esistente

Promotore: **bergamo**
 Comune: **zogno**
 Indirizzo: **Via san Bernardino snc**

Timbro e firma committente
 Timbro e firma progettista

generalità committente:
Rubis Alex, Rubis Egidio, Rubis Rosa Spina, G.A.R. s.r.l.

PIANO ATTUATIVO
 operazione NE 17 con contestuale realizzazione
 di parcheggi pubblici e verde di arredo P102

progetto:
STATO DI FATTO E STATO DI RAFFRONTO/PROGETTO

elaborato:
SEZIONE B-B

descrizione:	nr°	data e descrizione aggiornamenti	dati. tipo
1	0		
0	9		
0	8		
0	7		
0	6		
0	5		
0	4		
0	3		
0	2		
0	1		
0	0	28.11.2014 - emissione per consegna comune	m m

codice pratica: **C_43_2010**
 file: **2014_11_28_Pl_san_bernardino_REV00**

scala: **1:100**
 tipo: **8**
 livello: **8**
 n° elaborato: **08.8**

studio progetto pratica
 appello cantiere as-built

studio bbm | via a.sala 15 | 20056 trezzo sull'adda [mi]
 t. +39.02.91510098 | f. +39.02.37902877 | info.bbm@ph5e5.it | www.ph5e5.it

impresa | direzione lavori | progettazione

© Il presente elaborato non può essere riprodotto o divulgato, neppure parzialmente, senza la preventiva autorizzazione degli autori